



17.

TÖRÖKSZENTMIKLÓS VÁROS POLGÁRMESTERÉTŐL

ELŐTERJESZTÉS

A Képviselő-testület **2024. április 25.** napján tartandó **rendes nyilvános** ülésére

Előterjesztő megnevezése:	Markót Imre
Iktatószám:	TM/580-101/2024.
Tárgy:	Előterjesztés a 88/2022 (IV.12.) Kt. határozattal módosított 132/2021 (VII.29.) Kt. határozat módosításáról
Előterjesztés jellege:	Rendelet-tervezet, Határozat-tervezet , Tájékoztató, Beszámoló
Döntéshozatal:	egyszerű többség
Melléklet:	1 db határozati javaslat Térképmásolat előterjesztés melléklete.
Készítette:	Marsi Péter osztályvezető
Véleményezésre megküldve:	a Képviselő-testület Pénzügyi és Városfejlesztési Bizottsága, részére
Törvényességi véleményezésre bemutatva:	2024. április 19.

Tisztelt Képviselő-testület!

2021. május végén jelent meg Magyarország Kormányának felhívása a vidéki térségek Kisméretű infrastruktúra fejlesztése a vidéki térségekben megvalósítására kiírt „Külterületi helyi közutak fejlesztése” című VP6-7.2.1.1-21 kódszámú felhívása. A felhívás célja az önkormányzati tulajdonú, vagy önkormányzati vagyonkezelésben levő külterületi helyi közutak fejlesztése. A fejlesztés közvetlenül járul hozzá a vidéki térségekben élők életminőségének javításához, az alapvető szolgáltatások elérhetőbbé tételéhez, illetve megteremtéséhez, a földrajzi mobilitáshoz, mindezen keresztül pedig a térség gazdaságának fellendítéséhez. Ezen cél elérése érdekében Önkormányzati tulajdonú vagy önkormányzati vagyonkezelésben lévő külterületi, helyrajzi számmal rendelkező, már meglévő földutak stabilizálására és/vagy alépítményének és szilárd burkolatának kialakítására, vagy szilárd burkolattal rendelkező helyi közutak alépítményének és szilárd burkolatának felújítása és/vagy szélesítésére, korszerűsítésére lehetett támogatási kérelmet benyújtani.

A pályázati kiírás keretében meg kívánjuk valósítani a Törökszentmiklós-Szakállas és Szakállas Holt-Tisza parti területe közötti 0375/2 helyrajzszámú földút kötőanyag nélküli pályaszerkezet építése, illetve Törökszentmiklós-Surjány és Törökszentmiklós közötti mezőgazdasági forgalom biztosítása érdekében Törökszentmiklós-Surjány és a 32126 számú (Törökszentmiklós és Oballa közötti út) út közvetlen kapcsolatát (0416, 0418, 0430, 0443, 0453/1 hrsz-ú földutak egy-egy szakasz), amely földút a szennyvíztisztítótelephez vezető szilárdburkolatú útig kerülne kiépítésre.

A pályázat 2021. évben benyújtásra került, amelyre 2022. januárjában érkezett hiánypótlás, amelyhez kapcsolódóan a Közreműködő Szervezet megállapította, hogy a felújítással érintett útszakaszok alatt átvezető árok, illetve csatorna helyrajzszámai is érintettek, illetve az egyik csatlakozó út is, így a szakállasi út esetében 0376 hrsz-ú út, a 0377 hrsz-ú árok, illetve surjányi út esetében 0429 hrsz-ú csatorna is bekerült a megvalósulási helyszínek közé. Az érintettség miatt szükséges volt a Képviselő-testületi határozat pontosítása, mivel valamennyi érintett helyrajzi számnak szerepelni kell a Képviselő-testület határozatában. Mindezek alapján a Képviselő-testület 2021. július 29-én hozott 132/2021. (VII.29.) Kt számú határozatát 2022. áprilisában a Képviselő-testület a 88/2022 (IV.12.) Kt. határozatával módosította.

A támogatási kérelem 2023. februárjában kapott támogatást, és projekt előkészítés keretében elkészültek a kiviteli tervek. A kiviteli tervhez kitűzésre kerültek az ingatlanok, amely során megállapította a tervező, hogy Szakállason a 0375/2 hrsz-ú ingatlanon lévő földút jelenleg a 0374 hrsz-ú ingatlanon lévő földúthoz csatlakozik. A kiviteli tervek szerint továbbra is ehhez az úthoz csatlakozna, nem érintve a 0376 hrsz-ú önkormányzati utat és a 0377 hrsz-ú önkormányzati tulajdonú csatornát. Ugyanakkor a 0375/2 hrsz-ú földútba csatlakozó 0375/4 hrsz-ú önkormányzati tulajdonú út első szakasza 53 m hosszon kiépítésre kerülne, megvédve a 0375/2 hrsz-ú úton kialakításra kerülő pályaszerkezetet. **A pályázattal érintet földutakat az előterjesztés mellékletét képező térképmásolat tartalmazza.** Kezdeményezésre került a változás átvezetése a Támogató Okiraton. A módosítási kérelemhez érkezett Közreműködő Szervezeti hiánypótlás alapján az érintett hrsz-k módosulását át kell vezetni a Képviselő-testületi határozaton.

Tisztelt Képviselő-testület!

Kérem a Tisztelt Képviselő-testületet, hogy az előterjesztést vitassa meg és a határozati javaslatot fogadja el.

Törökszentmiklós, 2024. április 19.


Markót Imre
polgármester

..../2024 (.....) K. t.

H a t á r o z a t:

A Törökszentmiklós Városi Önkormányzat Képviselő-testületének a 88/2022 (IV.12.) Kt. határozattal módosított 132/2021. (VII.29.) számú határozatának módosítása

1. Törökszentmiklós Városi Önkormányzat Képviselő-testülete a 88/2022 (IV.12.) Kt. határozattal módosított 132/2021. (VII.29.) számú határozatának 3. pontját az alábbiak szerint módosítja:

„3. A Képviselő-testület a projektet az 5200 Törökszentmiklós, 0416, 0418, 0429, 0430, 0443, 0453/1 hrsz-ú és az 5200 Törökszentmiklós, 0375/2, 0375/4 hrsz-ú ingatlanokon kívánja megvalósítani.”
2. A Képviselő-testülete felhatalmazza Markót Imre polgármestert, hogy a projekt előkészítésében teljes joggal eljárjon és a pályázat benyújtásához és megvalósításához szükséges valamennyi dokumentumot aláírja.
3. A 132/2021. (VII.29.) számú határozat módosítással nem érintett rendelkezései változatlanul hatályban maradnak.

Felelős: Markót Imre polgármester
Dr. Varga Imre jegyző

Erről értesülnek:

1. Markót Imre polgármester
2. Dr. Varga Imre jegyző
3. Közpénzügyi Osztály
4. Városfejlesztési Osztály
5. Irattár

JNSZMKH Földhivatali Főosztály Földhivatali Osztály 3.
Törökszentmiklós Kossuth Lajos út 135/A. 5200

E-hiteles térképmásolat - Teljes másolat


2021.10.05 13:27:58

Helyrajzi szám: TÖRÖKSZENTMIKLÓS külterület 375/2

Megrendelés szám: 7/949/2021

Méretarány: 1 : 10000

Térrajzs szám: 20031850002021

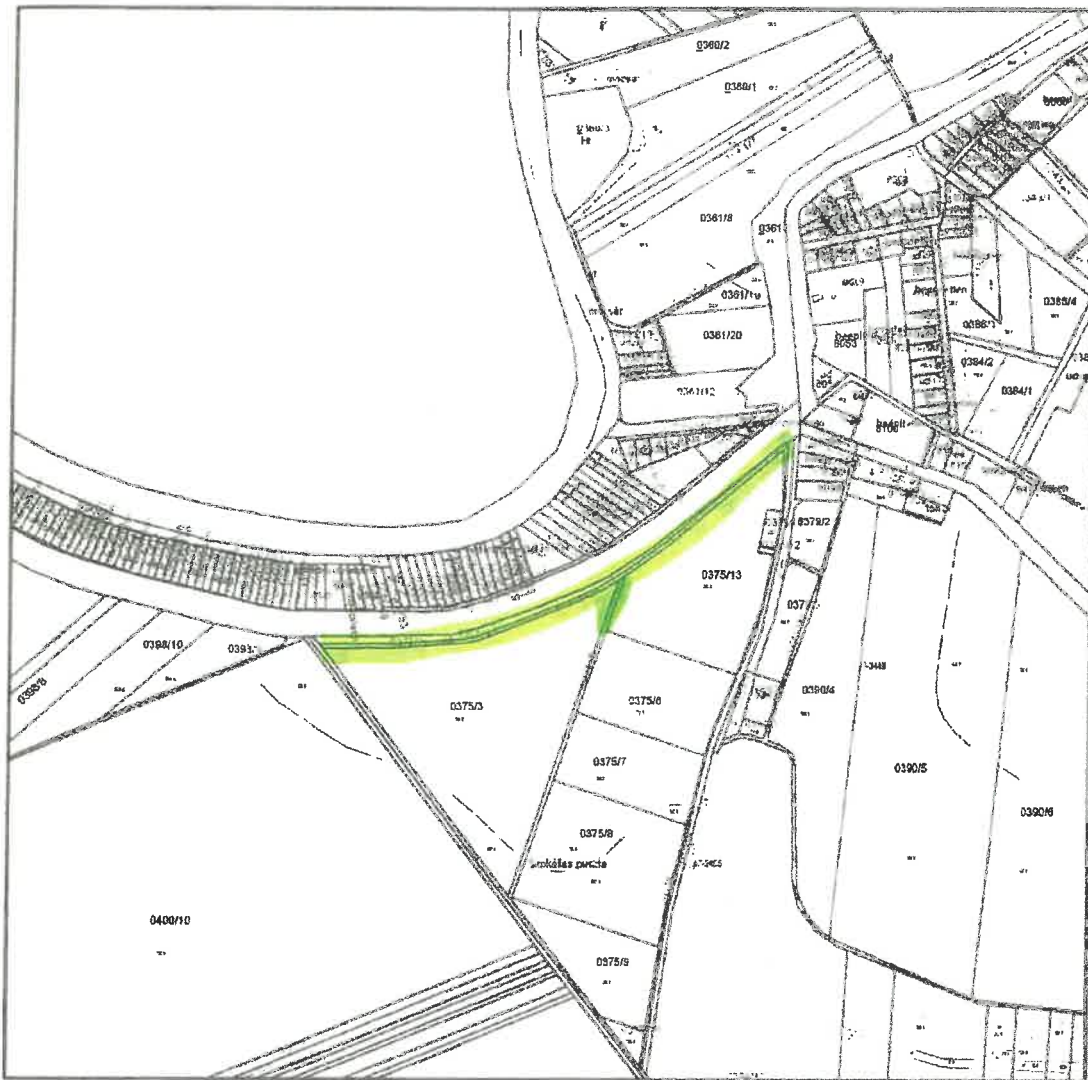

A térképmásolat a kiadást megelőző napig megegyezik az ingatlan-nyilvántartási térképi adatbázis tartalmával. A térképmásolat méretek levételére nem használható!